


Schnitt E - E

Schnitt A - A

Schnitt F - F

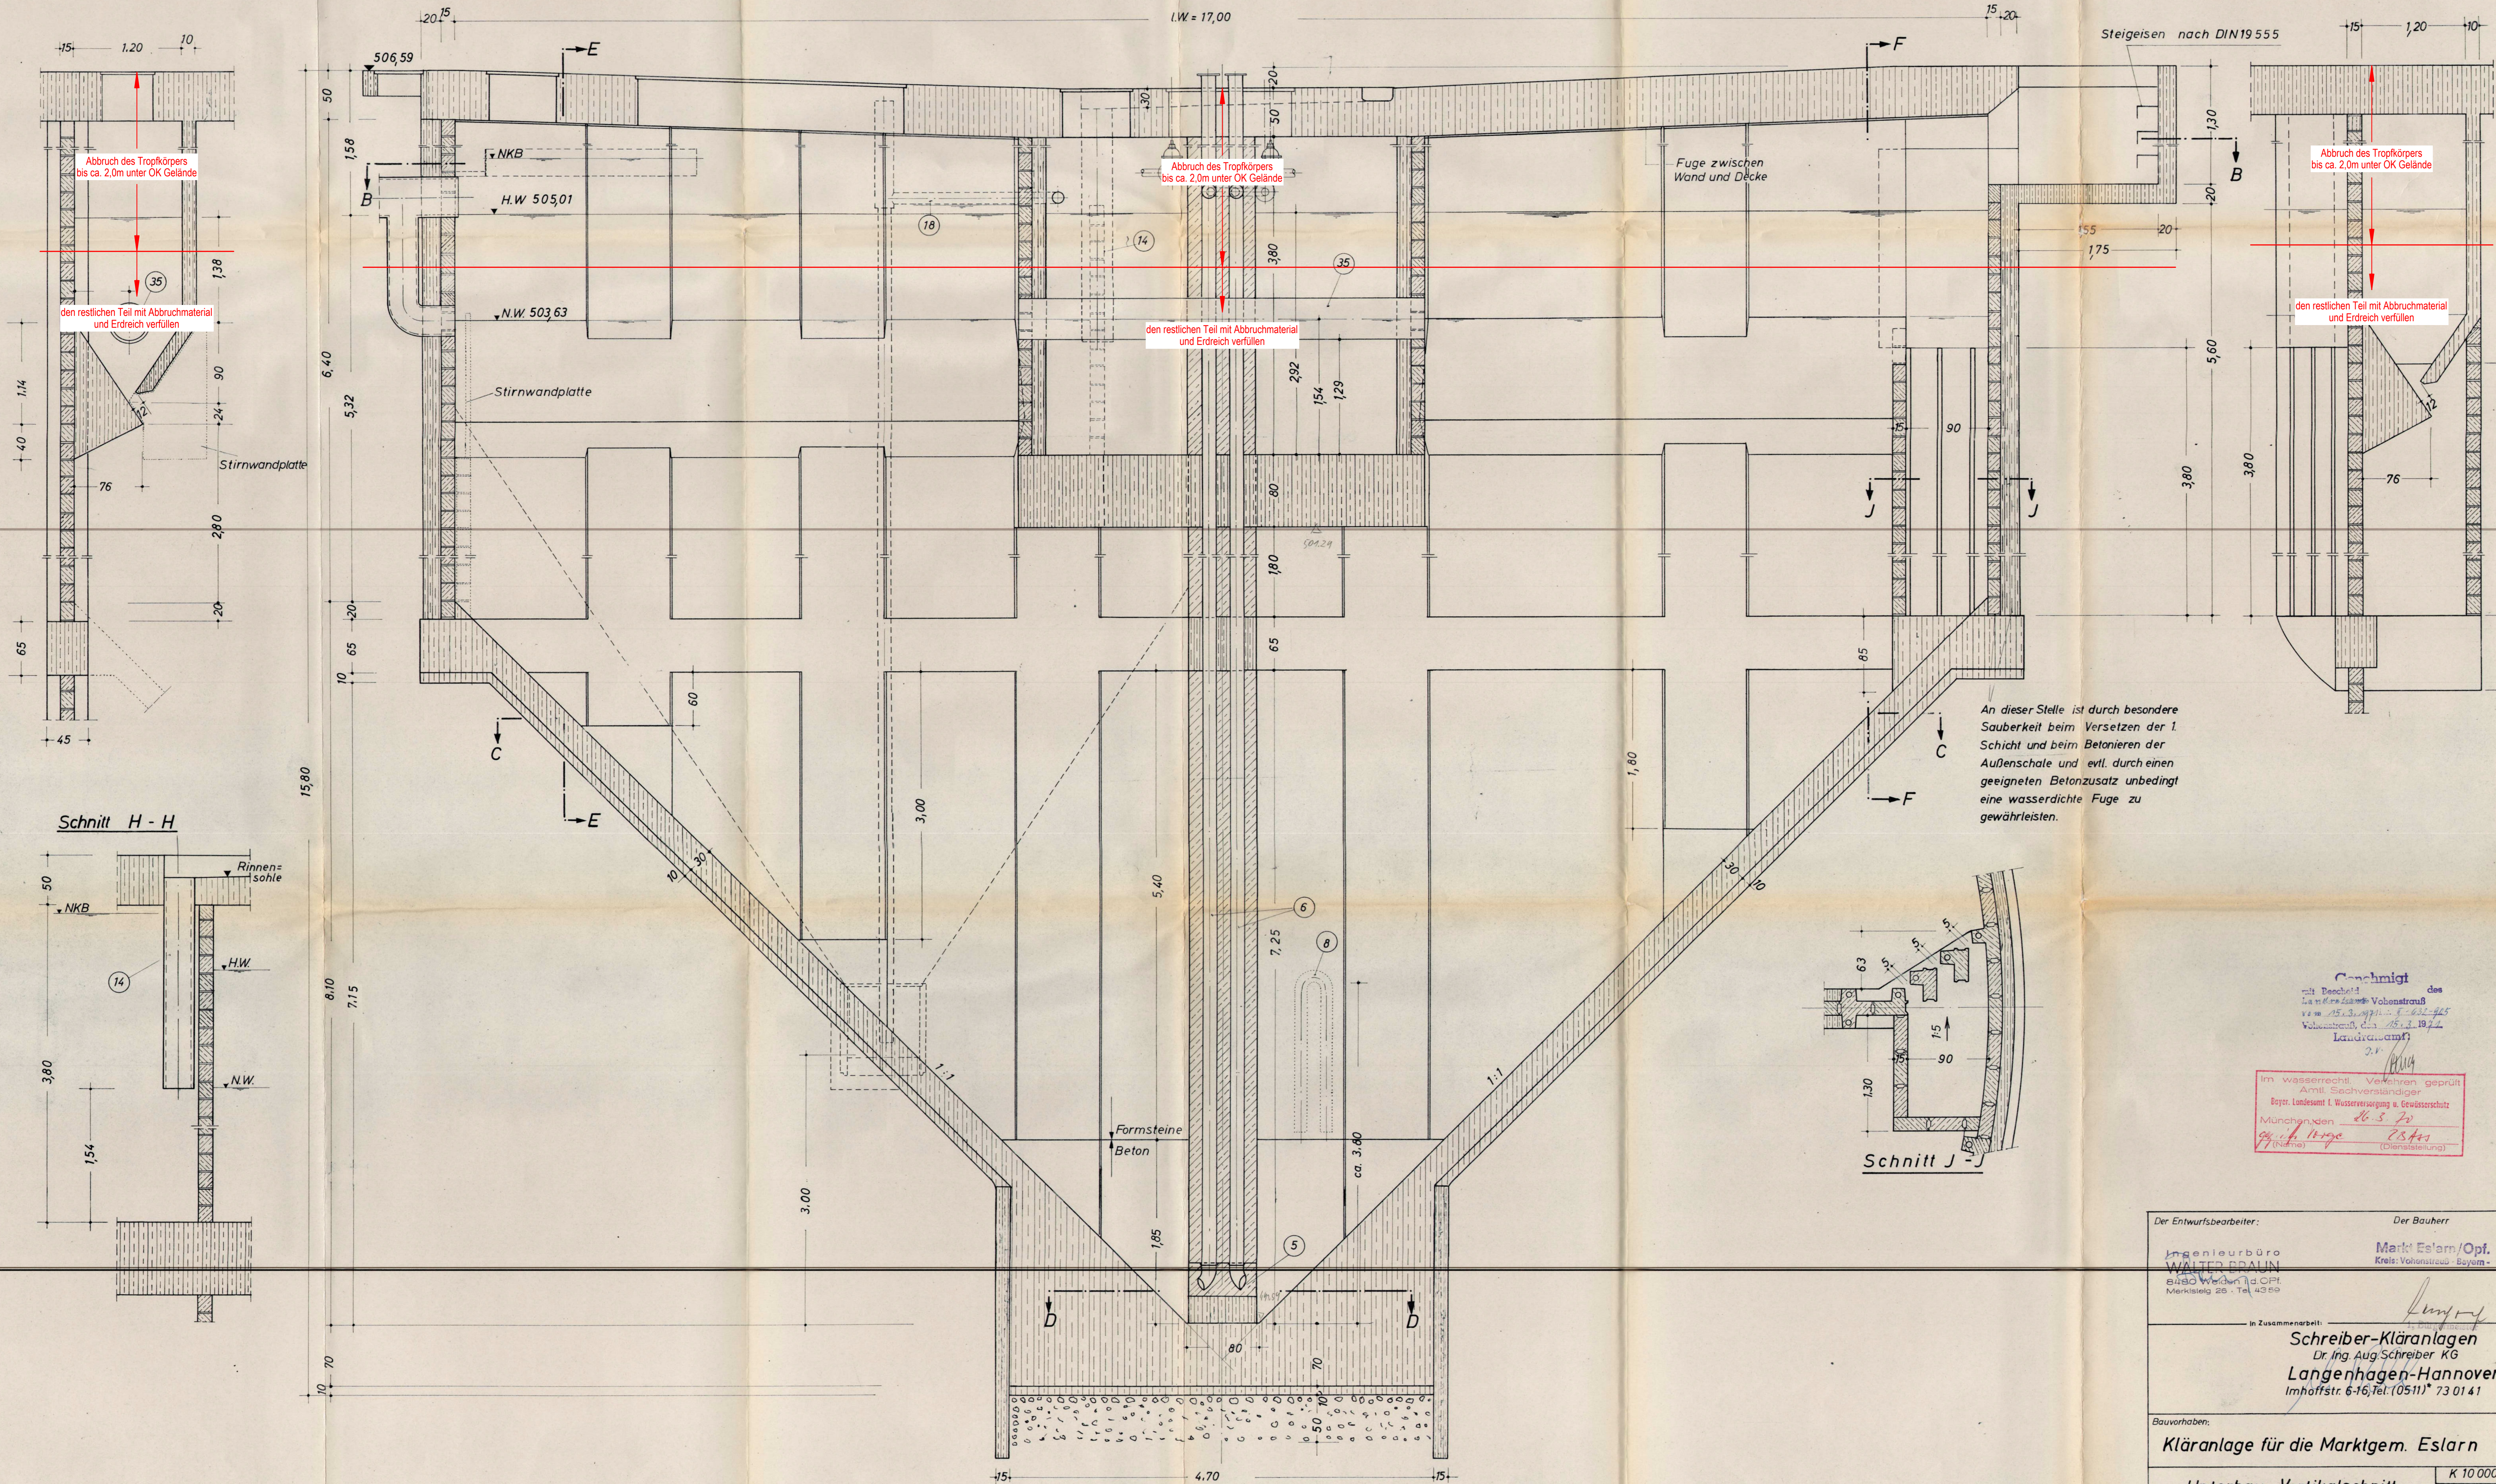

An dieser Stelle ist durch besondere Sauberkeit beim Versetzen der 1. Schicht und beim Betonieren der Außenschale und evtl. durch einen geeigneten Betonzusatz unbedingt eine wasserdichte Fuge zu gewährleisten.

**Genehmigt**  
 des  
 Landratsamt  
 2.11  
 Im wasserrechtl. Verfahren geprüft  
 Amt Sachverständiger  
 Bayer. Landesamt f. Wasserversorg. u. Gewässerschutz  
 München, den 26.5.72  
 G. Schwab  
 77 (Schwa) (Dienstsiegel)

Der Entwurfsbearbeiter:	Der Bauherr
in Zusammenarbeit:	
<b>Schreiber-Kläranlagen</b> Dr. Ing. Aug. Schreiber KG <b>Langenhagen-Hannover</b> Imhoffstr. 6-16, Tel. (0511) 73 01 41	
Bauvorhaben:	
<b>Kläranlage für die Marktgem. Eslarn</b>	
gezeichnet: 28.7.1966	geprüft:
geändert: 12.11.72	Zeichnung: 1/73184/
	K 10.000 M=1:25

Markt Eslarn  
 Marktplatz 1  
 92693 Eslarn  
 AUFTRAGSBEF.



Eslarn,  
 Ort: Eslarn

Beratende Ingenieure  
 Bauingenieurwesen  
 Koberstraße 11, 92637 Weiden i. G. OPf.  
 AUFTRAGSNEHMER

**zwick ingenieure**  
 Wir stellen Ingenieure und Techniker

T. Gollwitzer  
 get. von  
 G. Schwab  
 gepr. von

Ertüchtigung der Kläranlage  
 Ausbaugröße 4.800 EW (BSB.)  
 PROJEKT

Weiden, 20.06.2023  
 Ort: Eslarn

Unterbau - Vertikalschnitt  
 PLANANSICHT (Bestandsplan 1970)

Z054-091-42  
 PLANNUMMER

Entwurfsplanung  
 LEISTUNGSPHASE

1:25  
 MASSSTAB